


2023-09-15 09:31:03 Q:\01 Aktiva uppdrag\Österåker Mellansjö 2 1\12 Ritningar\3D-modeller\Österåker Mellansjö 2 1.rvt

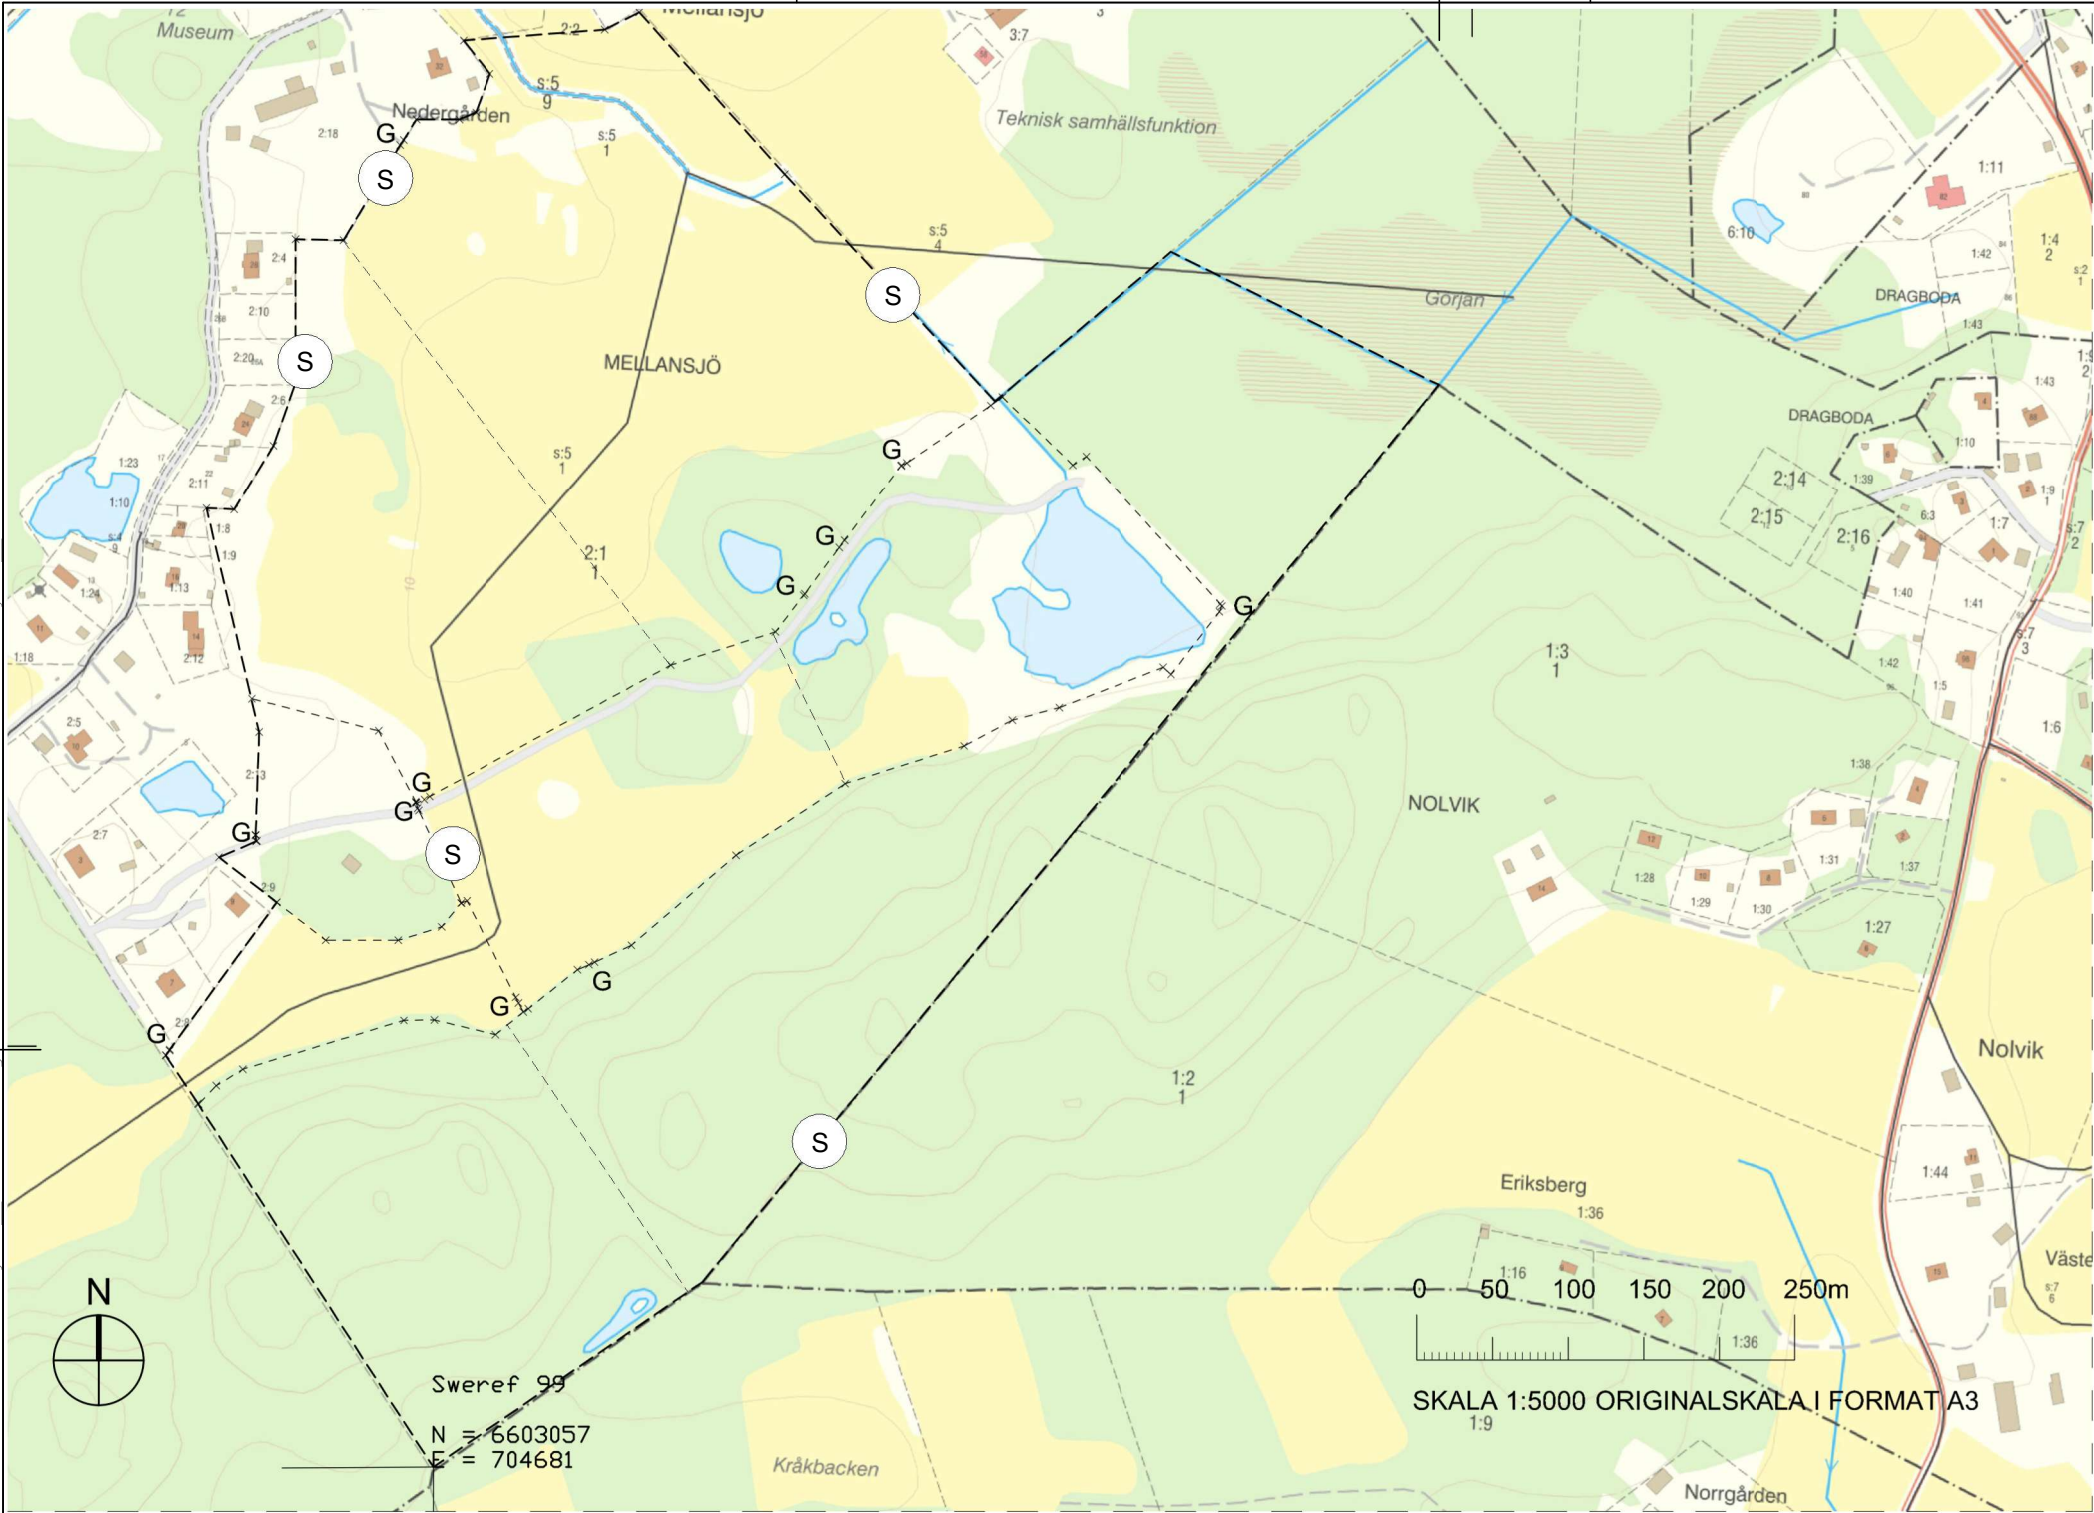

FÖRKLARINGAR o FÖRESKRIFTER

Alla mått i mm.
Mått skall kontrolleras på plats.

Karta med fastighetsgränser baserad på underlag från
Lantmäteriet i SWEREF 99 TM.

Inmätning av staket utifrån mottagen .dxf-fil i SWEREF 99
18 00.

Inpassningen mellan de olika underlagen är ungefärlig i
och med de olika referenssystemen, avvikelser kan därför
förekomma.

Ritning anpassad för utskrift både i A3 och A4.

- G Grind
- Yttre staket
- Inre staket
- (S) Stätta / övergång

HÄNVISNINGAR

BET	ÄNDRINGEN AVSER	DATUM	SIGN
RELATIONSHANDLING			
REX ARKITEKT BYRÅ AB	STUREGATAN 16 114 36 STOCKHOLM TEL 08-6607790 info@rexark.se		
UPPDRAG.NR 270074	RITAD/KONSTR AV LF	HANDLÄGGARE Fredrik Widigs	
DATUM 230915	ANSVARIG Olle Rex		
Österåker-Mellansjö 2:1 Hjorthägn Karta med stängsel och grindar			
SKALA 1:5000 (A3)	NUMMER A-01.1-01	BET	